


Sanierung Sportgelände  
in Schlierbach


Bestandsplan  
19.08.2020

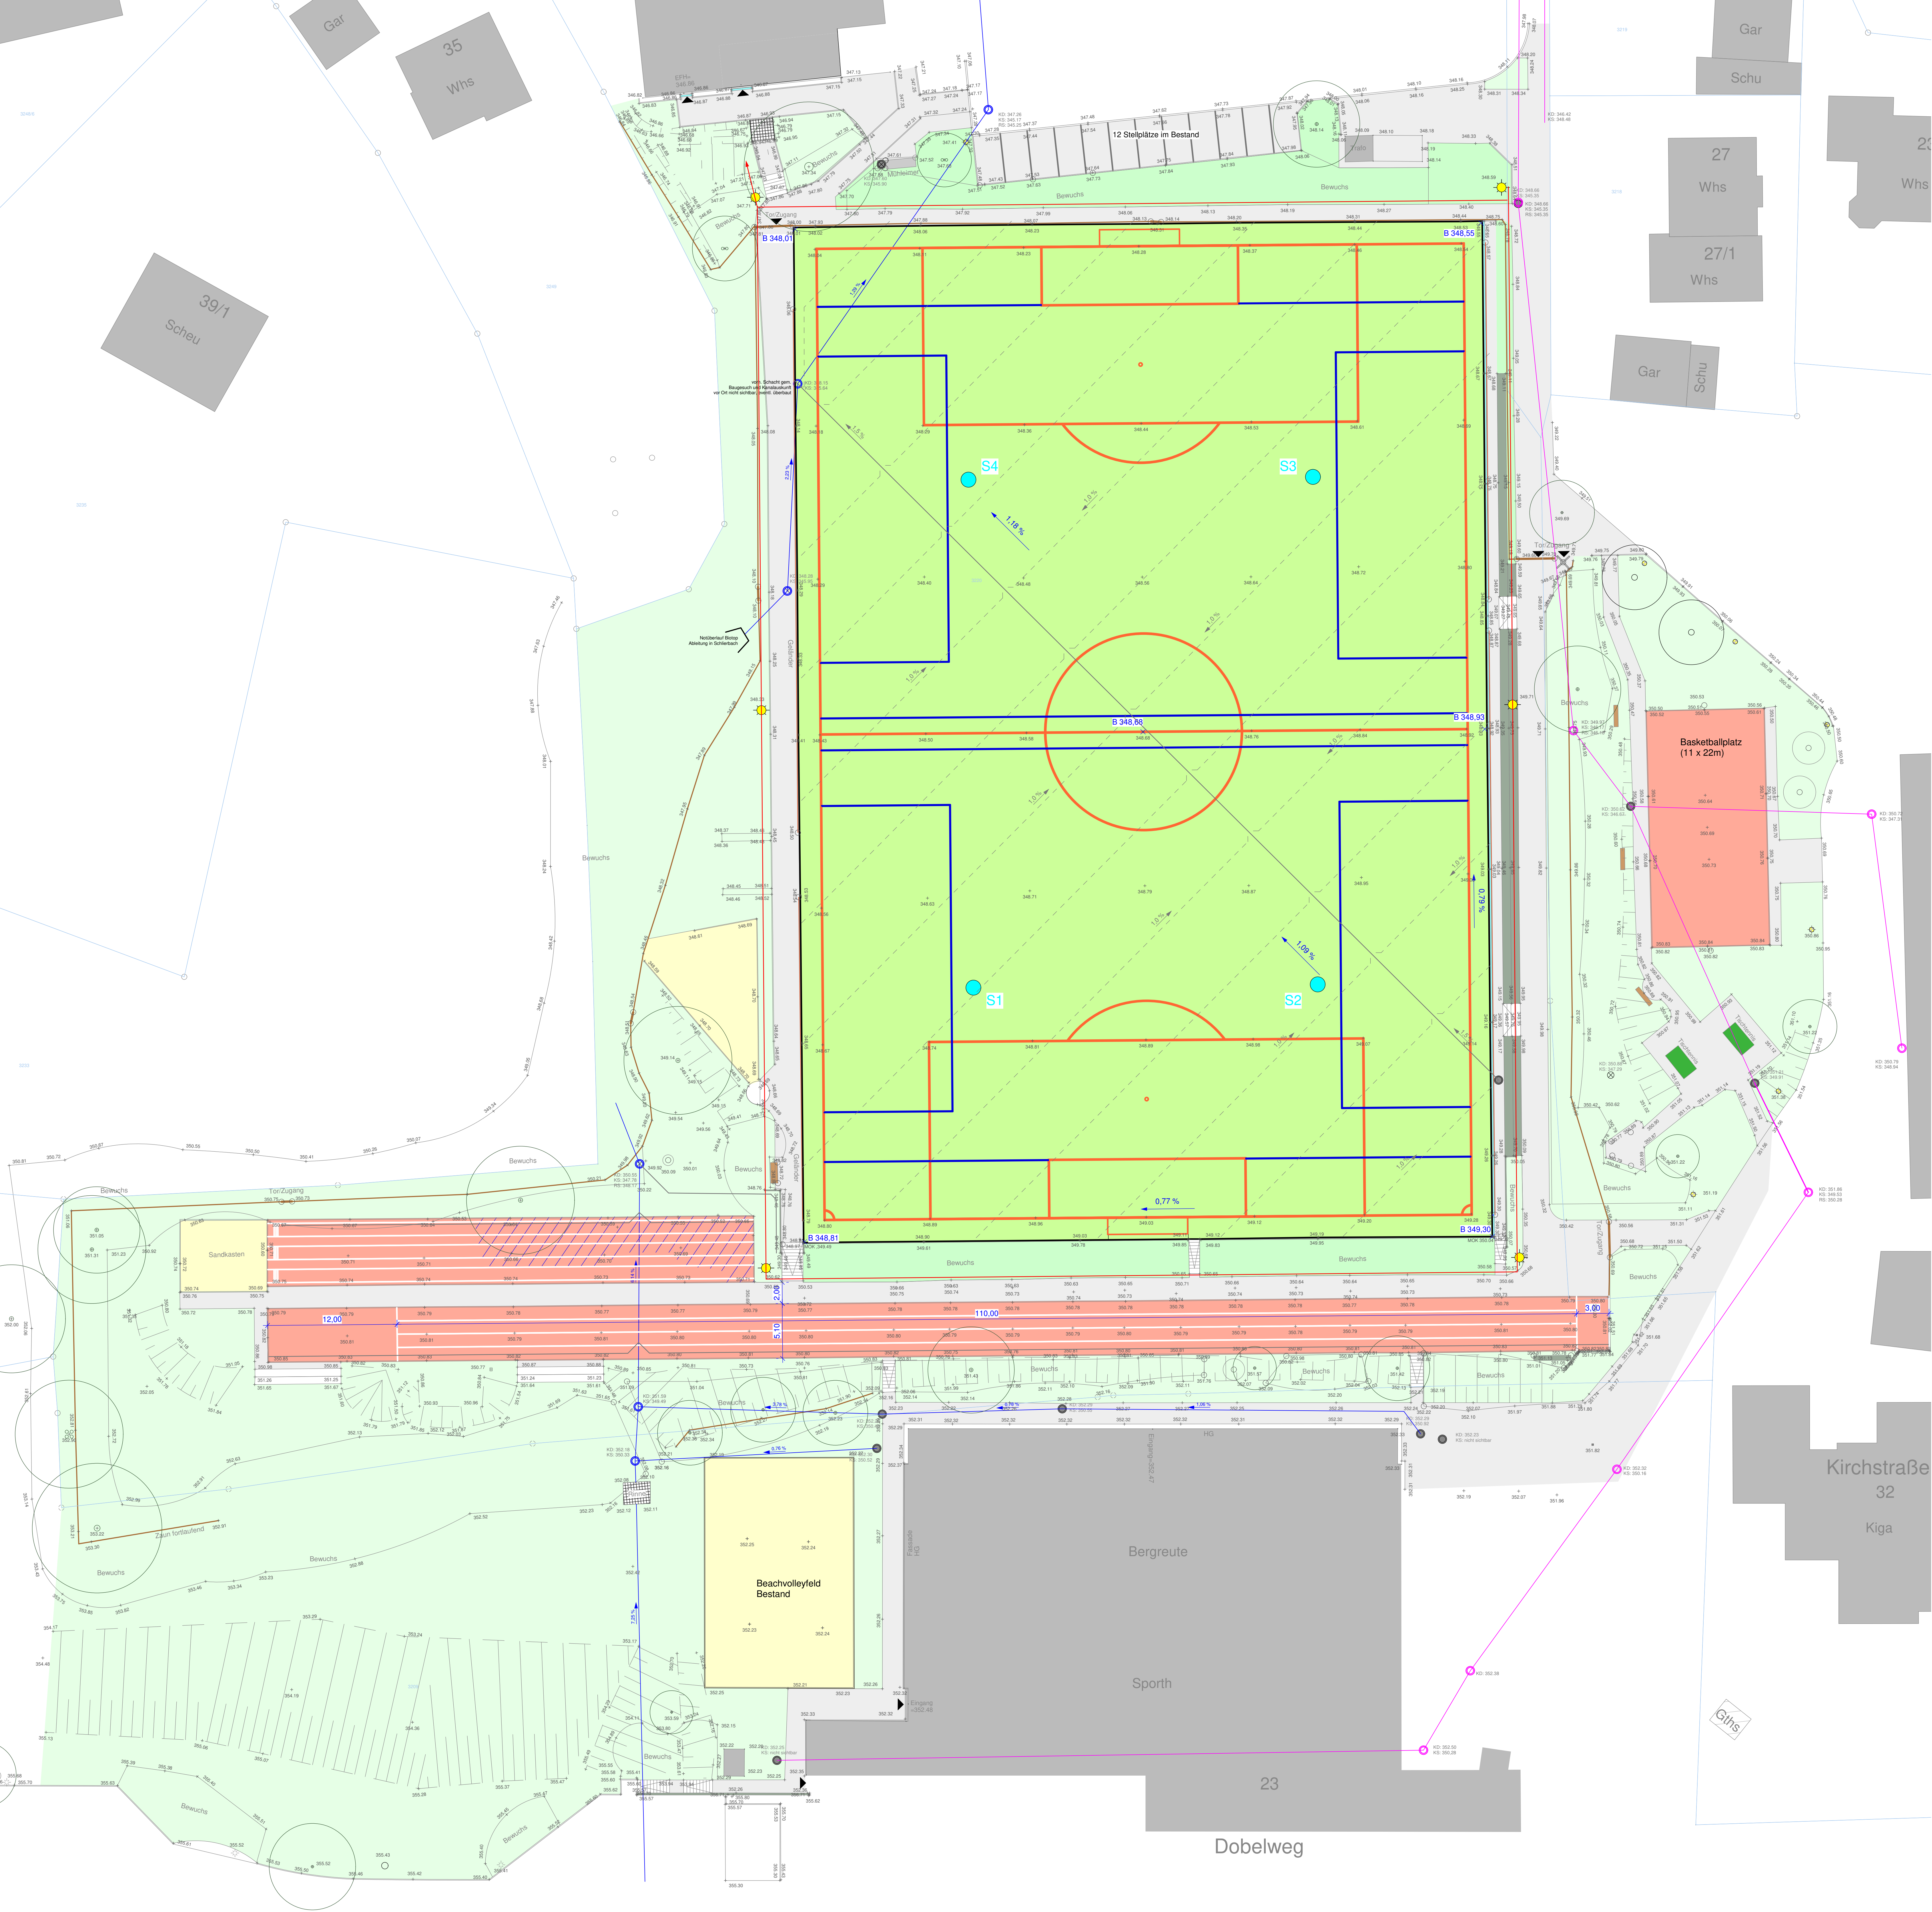

- Zeichenerklärung
- Bestand
- Kunstrasenspielfeld
  - Kunststoffbelag, Laufbahn und Weitsprung
  - beschädigte Kunststoffflächen
  - Sandflächen
  - Pflanzflächen
  - Rasen/ Wiese
  - Strauch-/ Gehölzkante
  - Betonpflaster
  - Flutlicht, LPH 16m
  - Mastfluchte
  - Erkundungspunkte Kunstrasenfeld
  - Messung Kraftabbau
  - Barriere
  - Entwässerungsrinnen
  - Kontrollschacht, D. 75cm aus Bestandsvermessung
  - Höhe
  - Zaun
  - Baum
  - Zugang
  - Kataster
- Nachrichtlich übernommen und angepasst von  
"Baugesch - Arbeitsplan mit Absteckung und Linierung",  
Architekt Ernst Sigmund, vom 31.08.1987
- Nachrichtlich übernommen von Kanalplanauszug der  
Gemeinde Schlierbach, erhalten am 11.08.2020
- Strom, Flutlichtbeleuchtung
  - Drainageleitung DN 160
  - Schlitzdrenage
  - Kanal Regenwasser
  - Kanal Mischwasser
  - Kontrollschacht Mischwasser
  - Kontrollschacht Regenwasser

Sanierung Sportgelände  
in Schlierbach

Bestandsplan  
19.08.2020

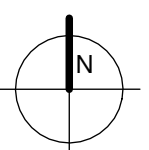

0 2 4 6 8 10m  
Originalmaßstab M 1:200

Bauvorhaben	Sanierung Sportgelände in Schlierbach
Bauherr	Gemeinde Schlierbach Hölzerstraße 1 73278 Schlierbach
Planungsphase	Vorentwurf
Plandarstellung	Bestandsplan
Datum 19.08.2020	2020_24/2020.08.19f Bestandsplan Sportgelände Schlierbach
Maßstab	1:200
Auftragnehmer	Fischer + Partner Büro für Freiraumplanung und Landschaftsarchitektur Albstraße 31 73262 Reichenbach/Fils Tel. 07153 - 618929 Fax 618933